

1 PLANTA BAIXA - PAVIMENTO TÉRREO
ESCALA: 1/100

- LEGENDA**
- Piso
 - 1 - Cerâmica
 - 2 - Granito
 - Parede
 - 1 - Pintura acrílica
 - 2 - Revestimento cerâmico
 - 3 - Revestimento cerâmico 1,5m
 - 4 - Revestimento cerâmico 0,9m
 - Teto
 - 1 - Forro de Gesso
 - 3 - Forro de PVC
 - 4 - Forro de EPS
 - 5 - Cobertura alvenaria

PROJETO:

VIA ÁPIA
ARQUITETURA E PROJETOS

LEVANTAMENTO AS BUILT

TÍTULO: HOSPITAL ESTADUAL DR. SERAFIM DE CARVALHO


ENDEREÇO: RUA JOAQUIM CAETANO, 1876 - BARRIO DIVINO ESPÍRITO SANTO, JATAÍ - GO

PROPRIETÁRIO: GOVERNO DO ESTADO DE GOIÁS

AUTOR DO PROJETO AS BUILT: PRISCILLA OLIVEIRA NETO - CREA: 101428690D-00


CONTÉUDO: PLANTA BAIXA PAVIMENTO TÉRREO

ÁREA CONSTRUIDA: 12.064,59 m ²	UNIDADE DE MEDIDA: METROS	DATA: JUNHO / 2022
ESCALA: 1:100	REVISÃO: R0	PROJETA: 1 / 8

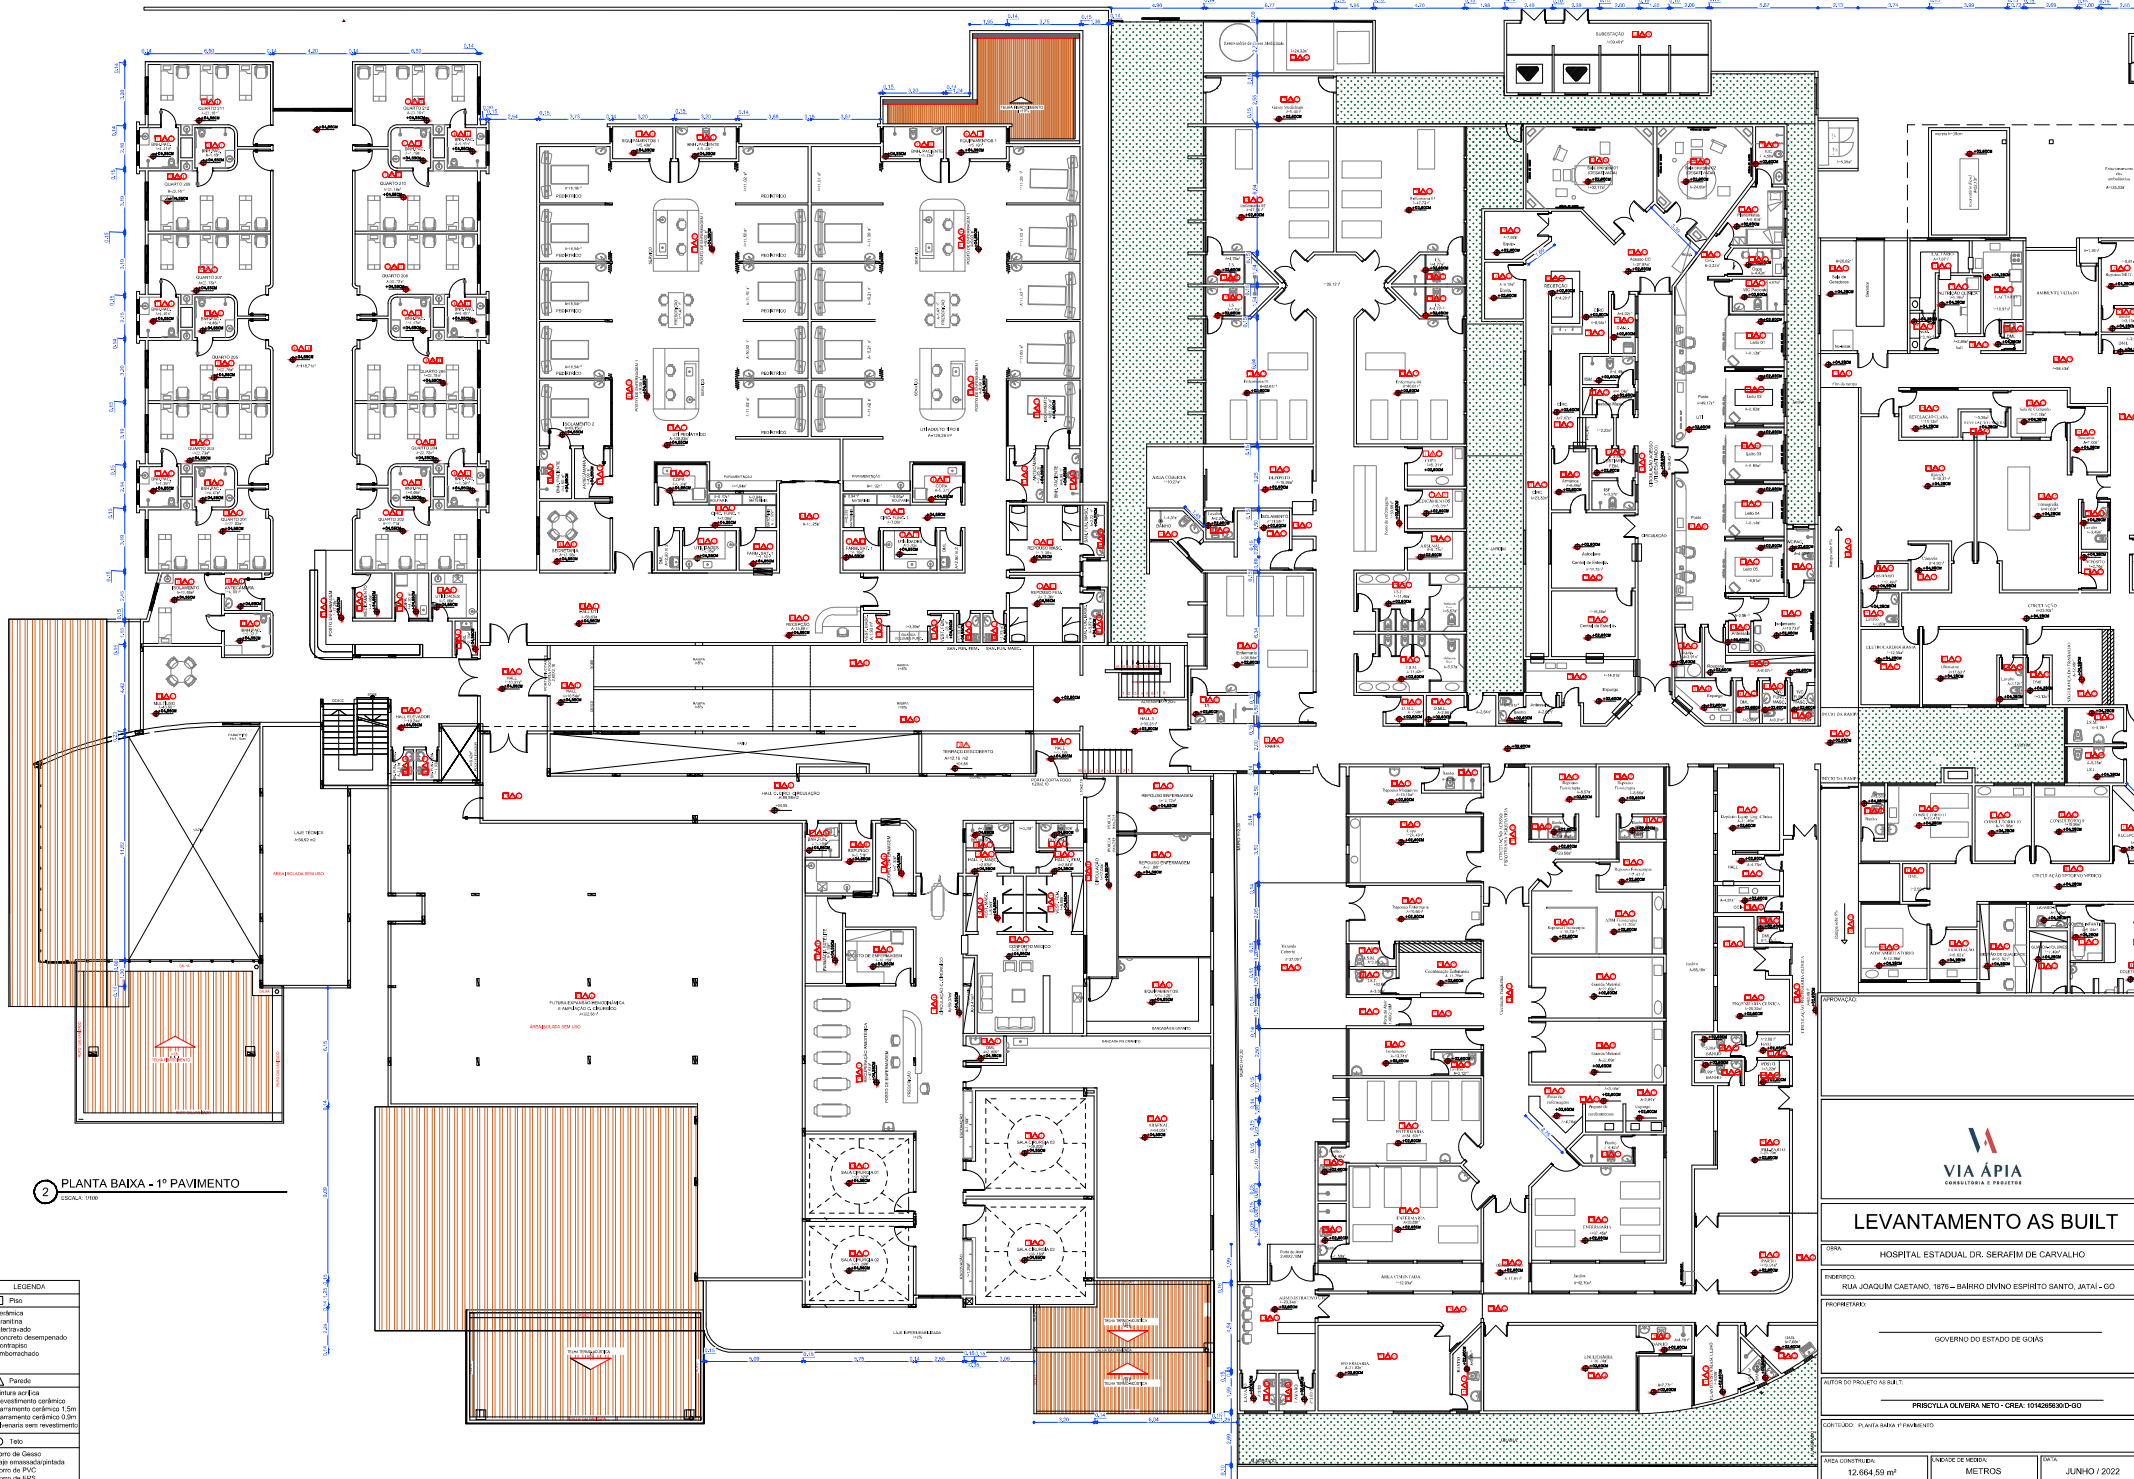

2 PLANTA BAIXA - 1º PAVIMENTO
ESCALA: 1:100

- LEGENDA**
- Piso
- ▲ Parede
 - 3 - Baramento cerâmico 1,5m
 - 4 - Baramento cerâmico 0,5m
 - 5 - Alvenaria sem revestimento
- Teto
- 1 - Forro de Gesso
 - 3 - Forro de PVC
 - 4 - Forro de EPS
 - 5 - Colmeia aparente
 - 6 - Laje sem revestimento



LEVANTAMENTO AS BUILT

OBRA: HOSPITAL ESTADUAL DR. SERAFIM DE CARVALHO


ENDEREÇO: RUA JOAQUIM CAETANO, 1876 - BARRIO DIVINO ESPÍRITO SANTO, JATAÍ - GO

PROPRIETÁRIO: GOVERNO DO ESTADO DE GOIÁS

AUTOR DO PROJETO AS BUILT: PRISCYLLA OLIVEIRA NETO - CREA: 104626930D-00

CONTATO: PLANTA BAIXA E PAVIMENTO

ÁREA CONSTRUIDA: 12.064,59 m ²	ÍNDICE DE VEDAR: METROS	DATA: JUNHO / 2022
ESCALA: 1:100	REVISÃO: R0	PROCHA: 2 / 8

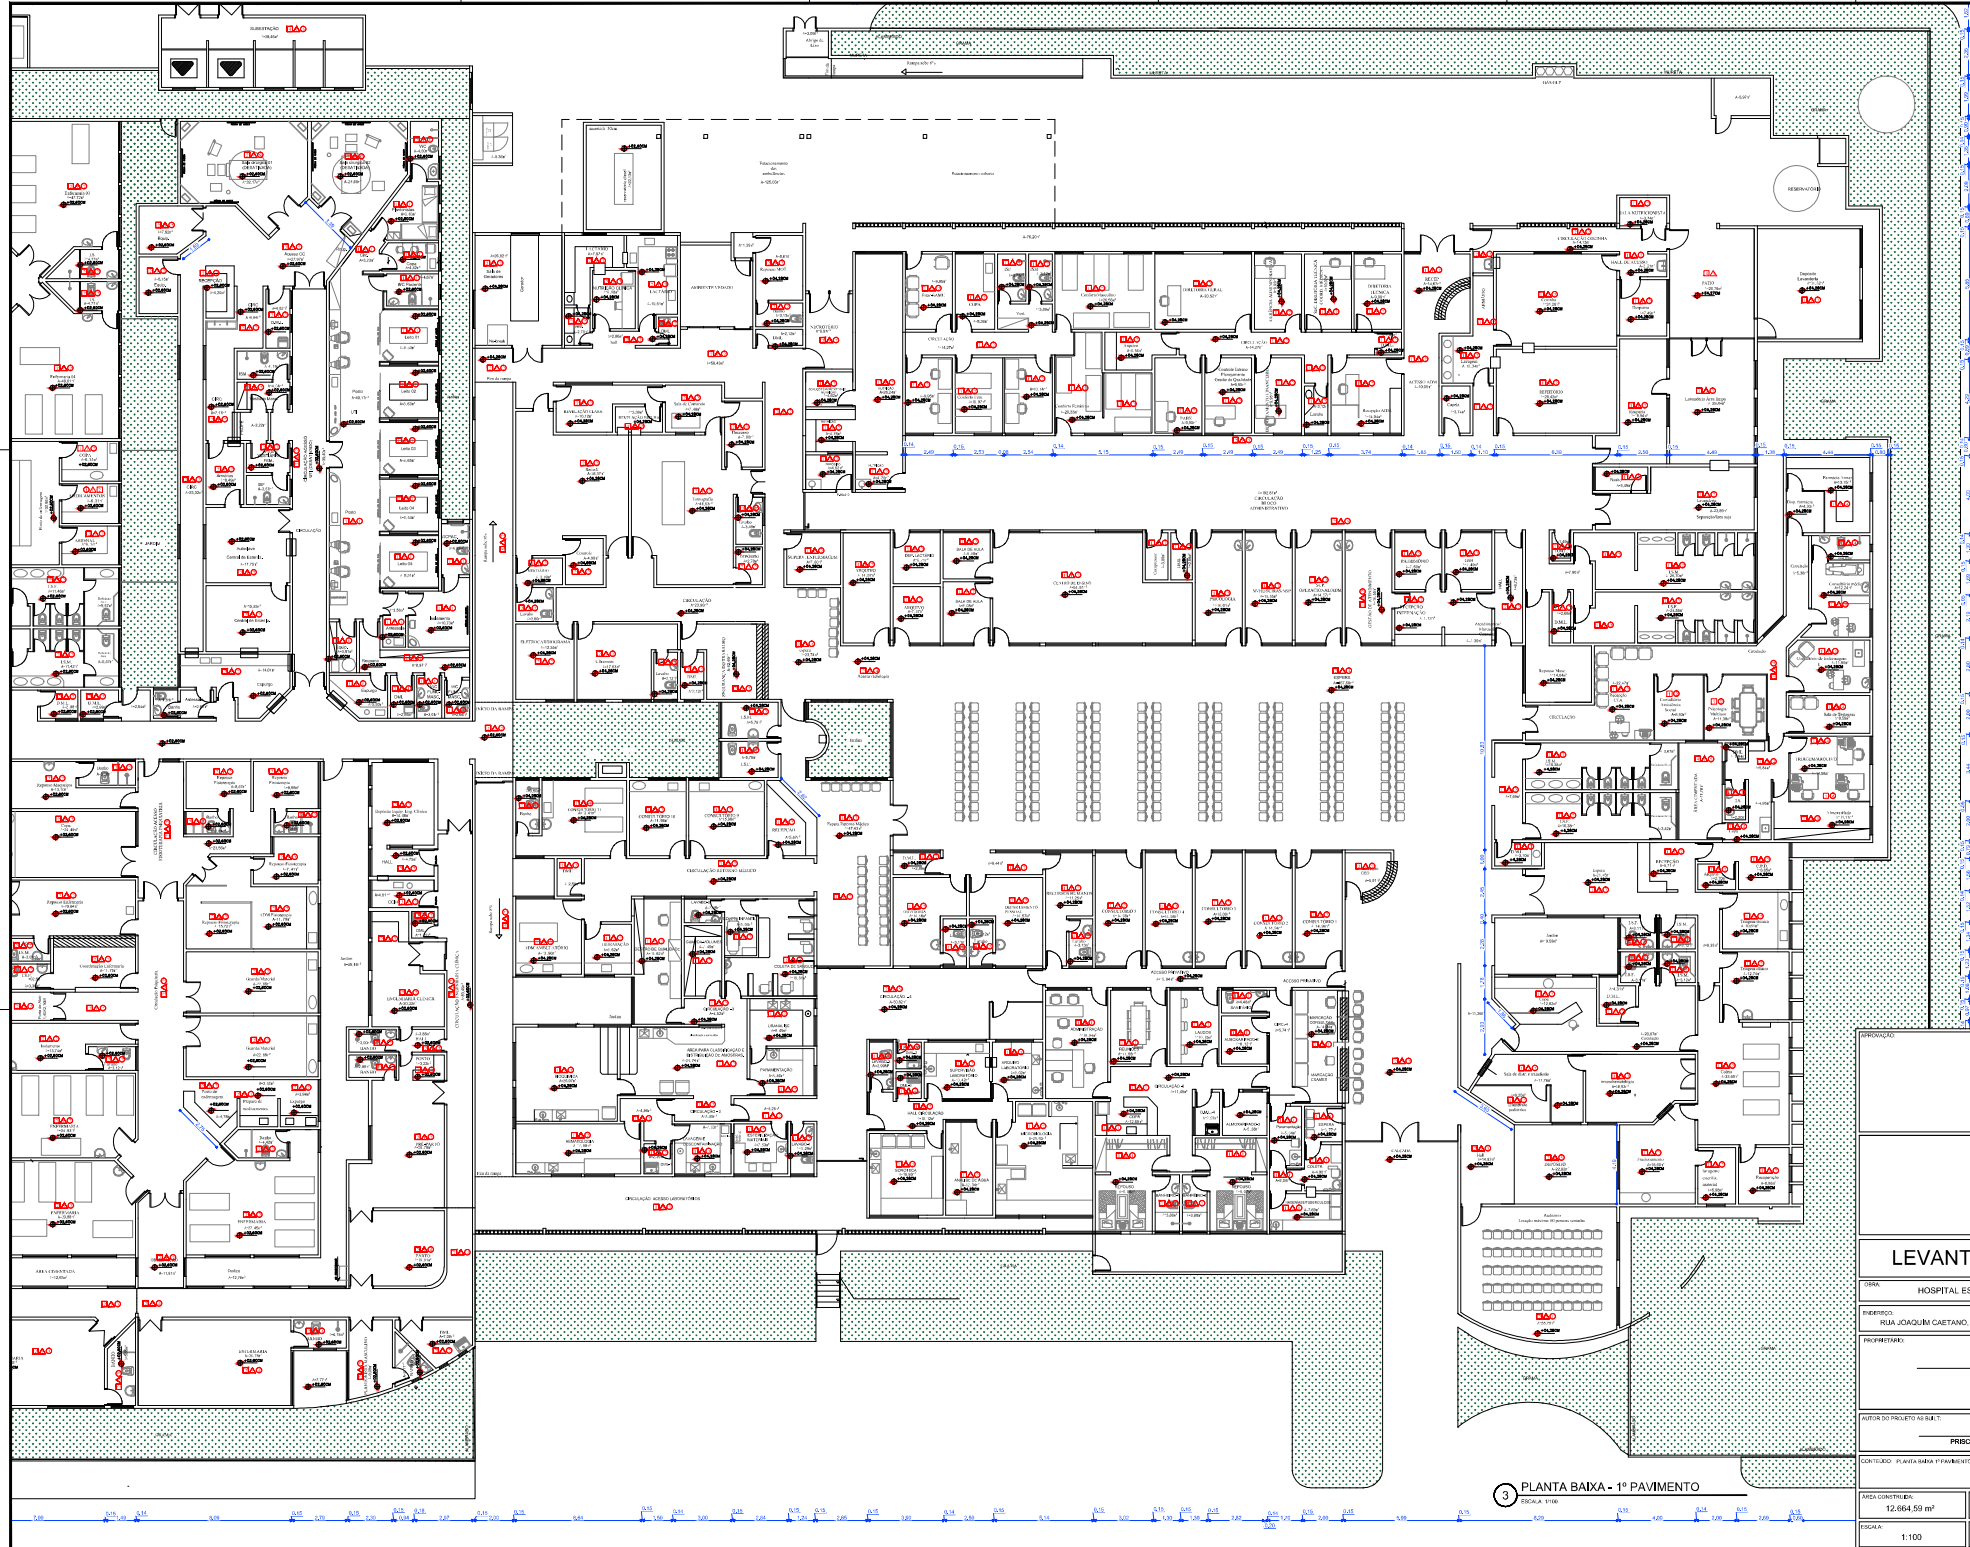

- LEGENDA**
- Piso
- ▲ Parede**
 - 2 - Revestimento cerâmico
 - 3 - Barramento cerâmico 1,5m
 - 4 - Barramento cerâmico 0,9m
 - 5 - Alvenaria sem revestimento
- Teto**
- 1 - Forro de Gesso
 - 2 - Laje embrassada pintada
 - 3 - Forro de EPS
 - 4 - Forro de EPS
 - 6 - Laje sem revestimento




LEVANTAMENTO AS BUILT

TÍTULO: HOSPITAL ESTADUAL DR. SERAFIM DE CARVALHO
 ENDEREÇO: RUA JOAQUIM CAETANO, 1876 - BARRIO DIVINO ESPÍRITO SANTO, JATAÍ - GO
 AUTOR DO PROJETO AS BUILT: PRISCYLLA OLIVEIRA NETO - CREA 101428690D-90

ÁREA CONSTRUIDA: 12.064,59 m ²	ÍNDICE DE VEDAR: METROS	DATA: JUNHO / 2022
ESCALA: 1:100	REVISÃO: R0	FOLHA: 3 / 8

3 PLANTA BAIXA - 1º PAVIMENTO
 ESCALA 1:100

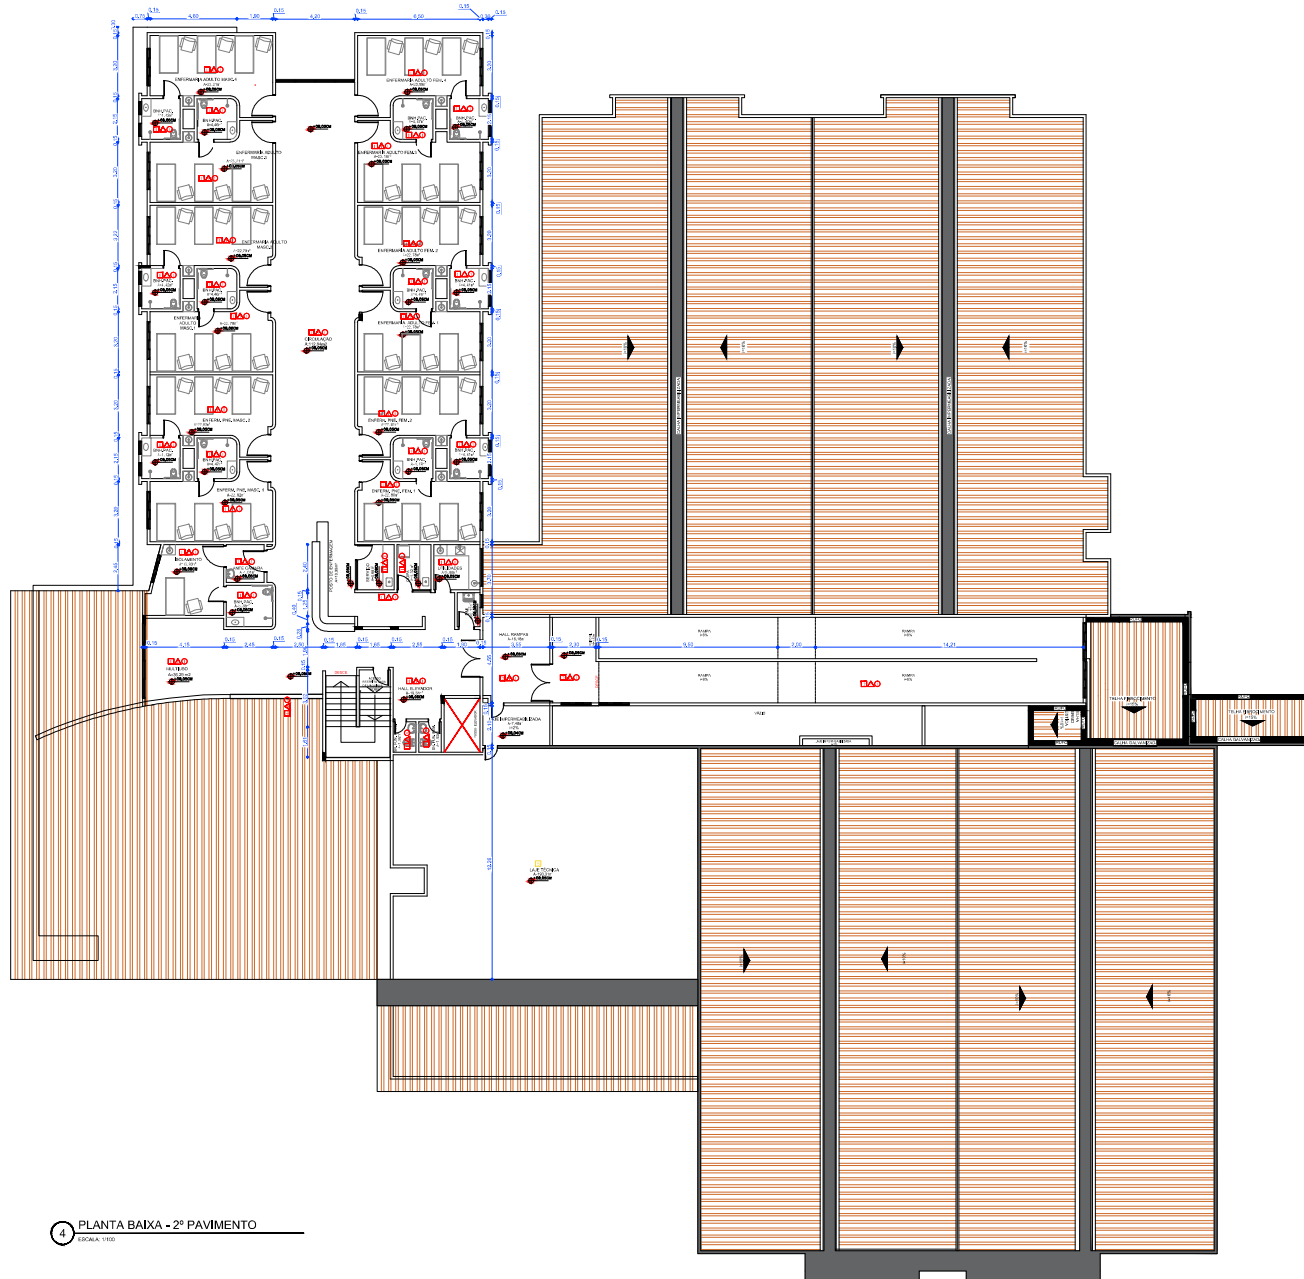

4 PLANTA BAIXA - 2º PAVIMENTO
ESCALA: 1:100

LEGENDA	
	Piso
	Intertravado
	Concreto desarmado
	Contrapiso
	Entibonachado
	Revestimento cerâmico
	Barramento cerâmico 1.0m
	Barramento cerâmico 0.5m
	Alvenaria sem revestimento
	Teto
	Laje sem revestimento



LEVANTAMENTO AS BUILT

TÍTULO: HOSPITAL ESTADUAL DR. SERAFIM DE CARVALHO


ENDEREÇO: RUA JOAQUIM CAETANO, 1876 - BARRIO DIVINO ESPÍRITO SANTO, JATAÍ - GO

PROPRIETÁRIO: GOVERNO DO ESTADO DE GOIÁS

AUTOR DO PROJETO AS BUILT: PRISCILLA OLIVEIRA NETO - CREA: 101428690D-GO

CONTÉUDO: PLANTA BAIXA 2º PAVIMENTO

ÁREA CONSTRUIDA: 12.064,59 m²	ÍNDICE DE REDETA: METROS	DATA: JUNHO / 2022
ESCALA: 1:100	REVISÃO: R0	PÁGINA: 4 / 8

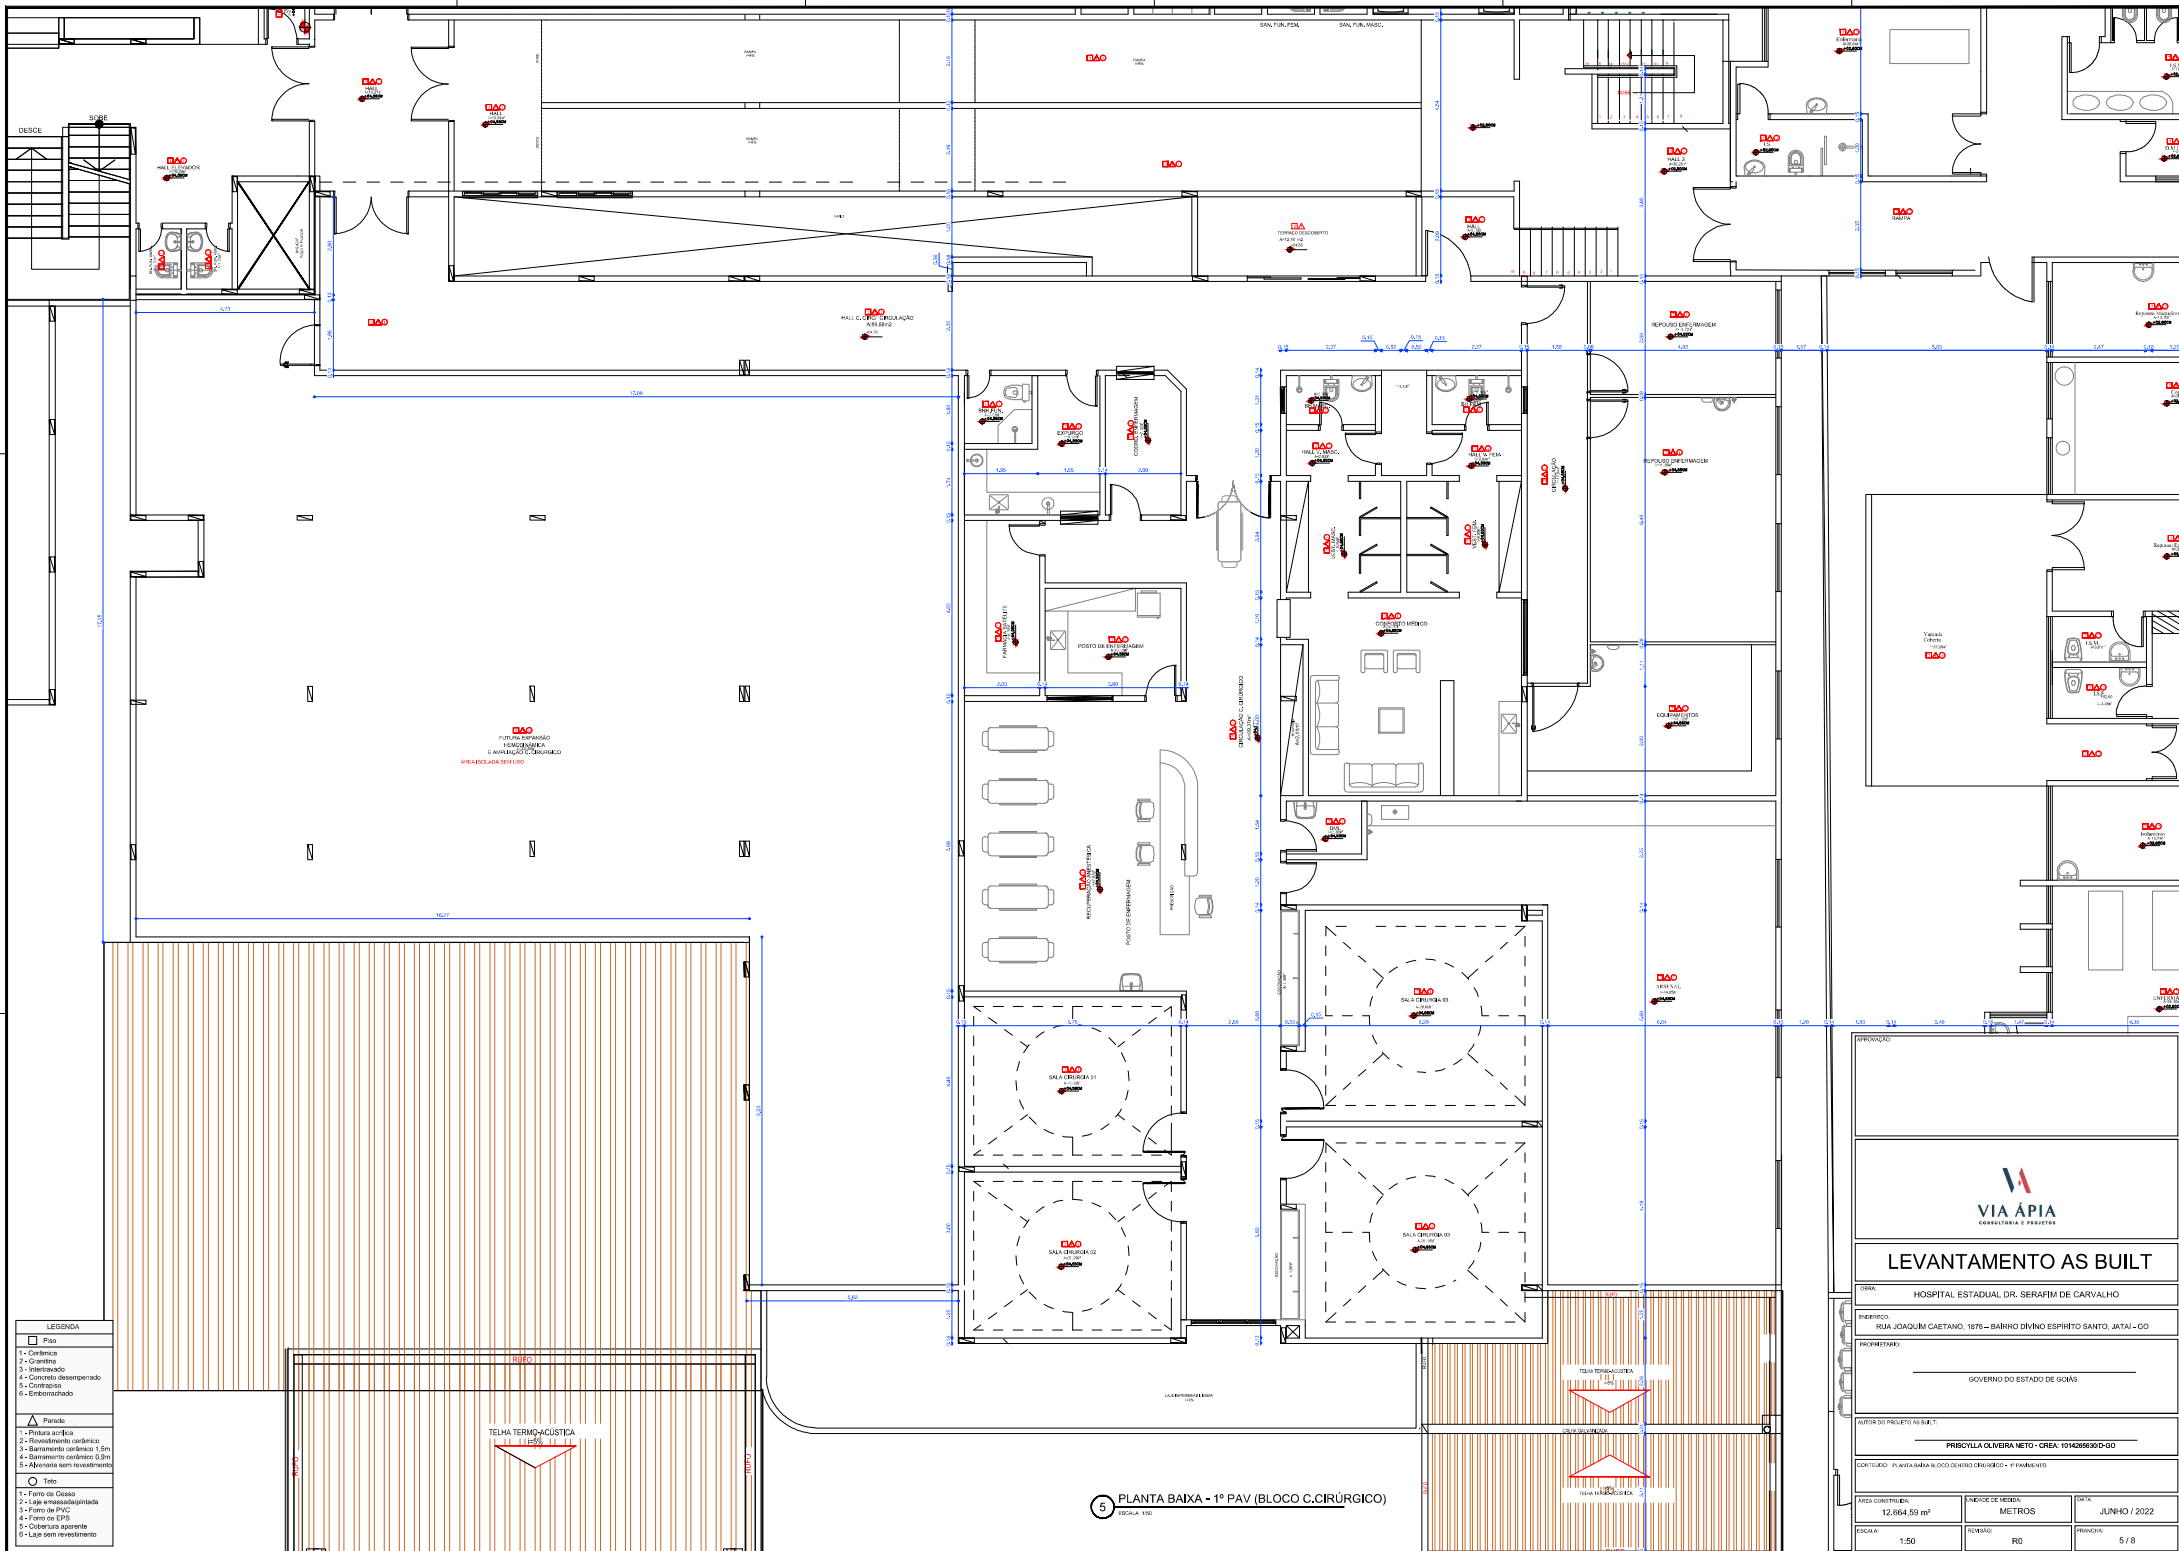

LEGENDA

	Piso
	Parade
1	1 - Cerâmica
6	6 - Laje sem revestimento


TELA TERMO-ACÚSTICA

5 PLANTA BAIXA - 1º PAV (BLOCO C. CIRÚRGICO)
ESCALA: 1/50



LEVANTAMENTO AS BUILT

TÍTULO: HOSPITAL ESTADUAL DR. SERAFIM DE CARVALHO		
ENDEREÇO: RUA JOAQUIM CAETANO, 1876 - BARRIO DIVINO ESPÍRITO SANTO, JATAÍ - GO		
PROJETISTA: GOVERNO DO ESTADO DE GOIÁS		
AUTOR DO PROJETO AS BUILT: PRISCYLLA OLIVEIRA NETO - CREA: 101428630D-00		
ESCALA: 1:50	REVISÃO: R0	PÁGINA: 5/8

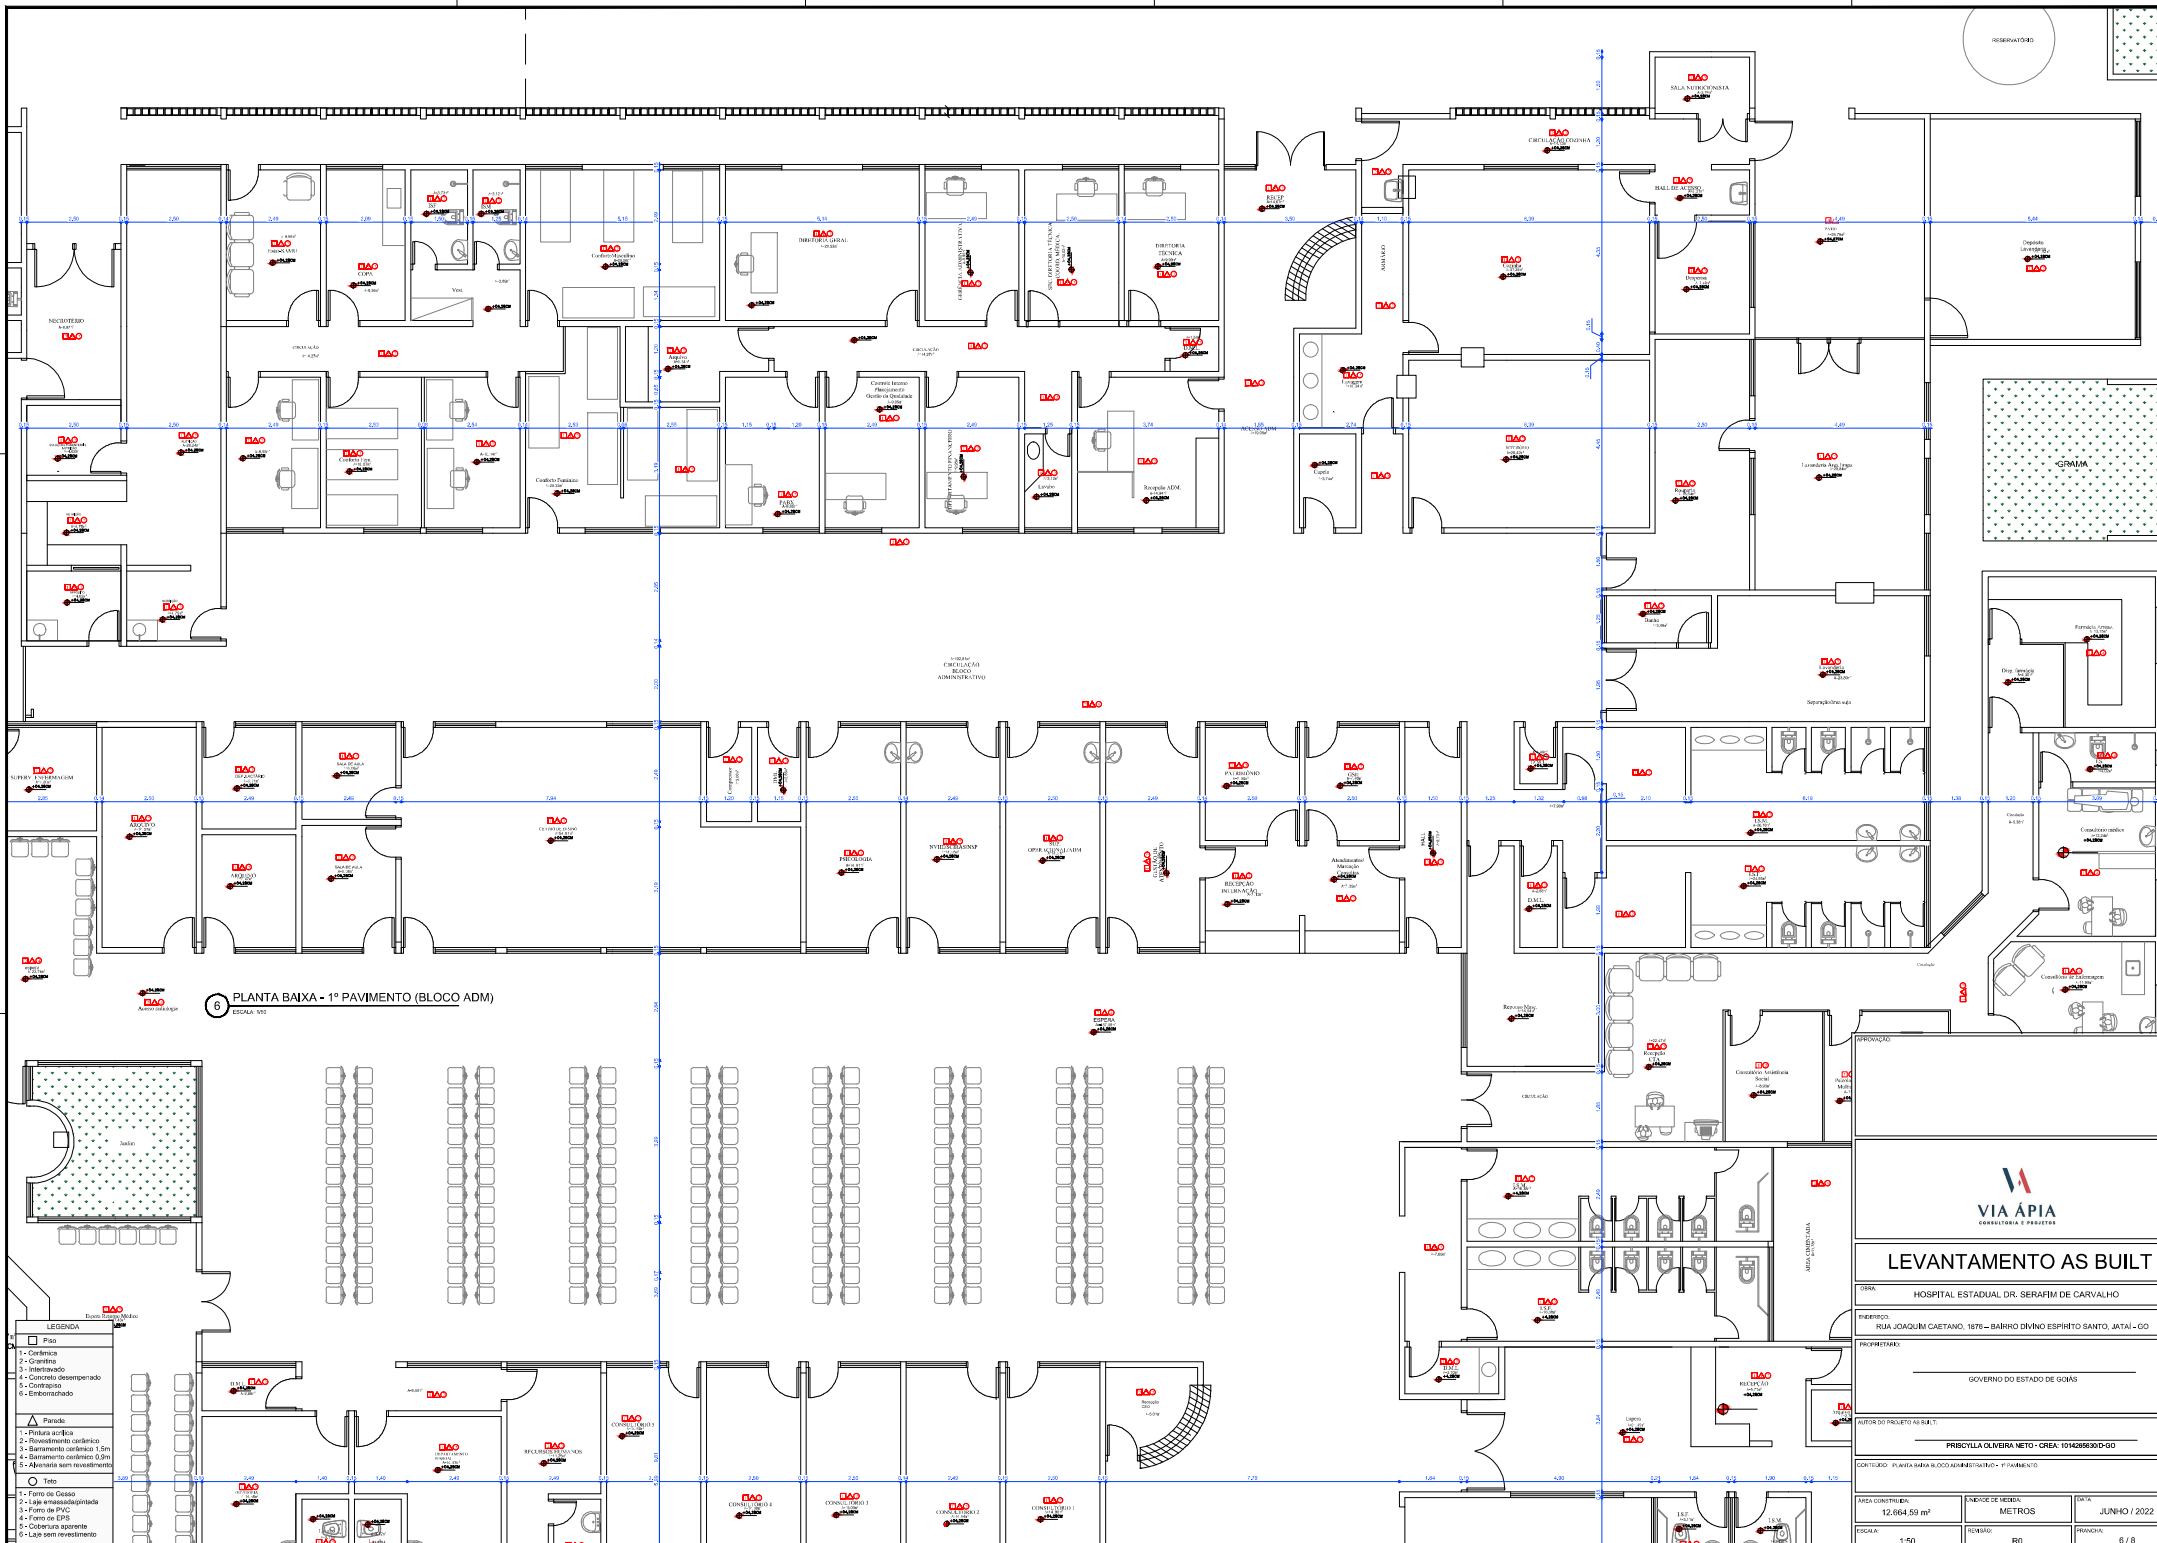


6 PLANTA BAIXA - 1º PAVIMENTO (BLOCO ADM)
ESCALA: 1/50

- LEGENDA**
- Piso
 - 1 - Cerâmica
 - 6 - Laje sem revestimento



LEVANTAMENTO AS BUILT

<p>HOSPITAL ESTADUAL DR. SERAFIM DE CARVALHO</p>		
<p>PROJETO: RUA JOAQUIM CAETANO, 1876 - BARRIO DIVINO ESPÍRITO SANTO, JATAÍ - GO</p>		
<p>GOVERNO DO ESTADO DE GOIÁS</p>		
<p>PROJETO DO PROJETO AS BUILT:</p>		
<p>PRISCILLA OLIVEIRA NETO - CREA: 101428690D-GO</p>		
<p>CONTÉUDO: PLANTA BAIXA BLOCO ADMINISTRATIVO - 1º PAVIMENTO</p>		
<p>ESCALA: 1:50</p>	<p>REVISÃO: R0</p>	<p>PÁGINA: 6 / 8</p>

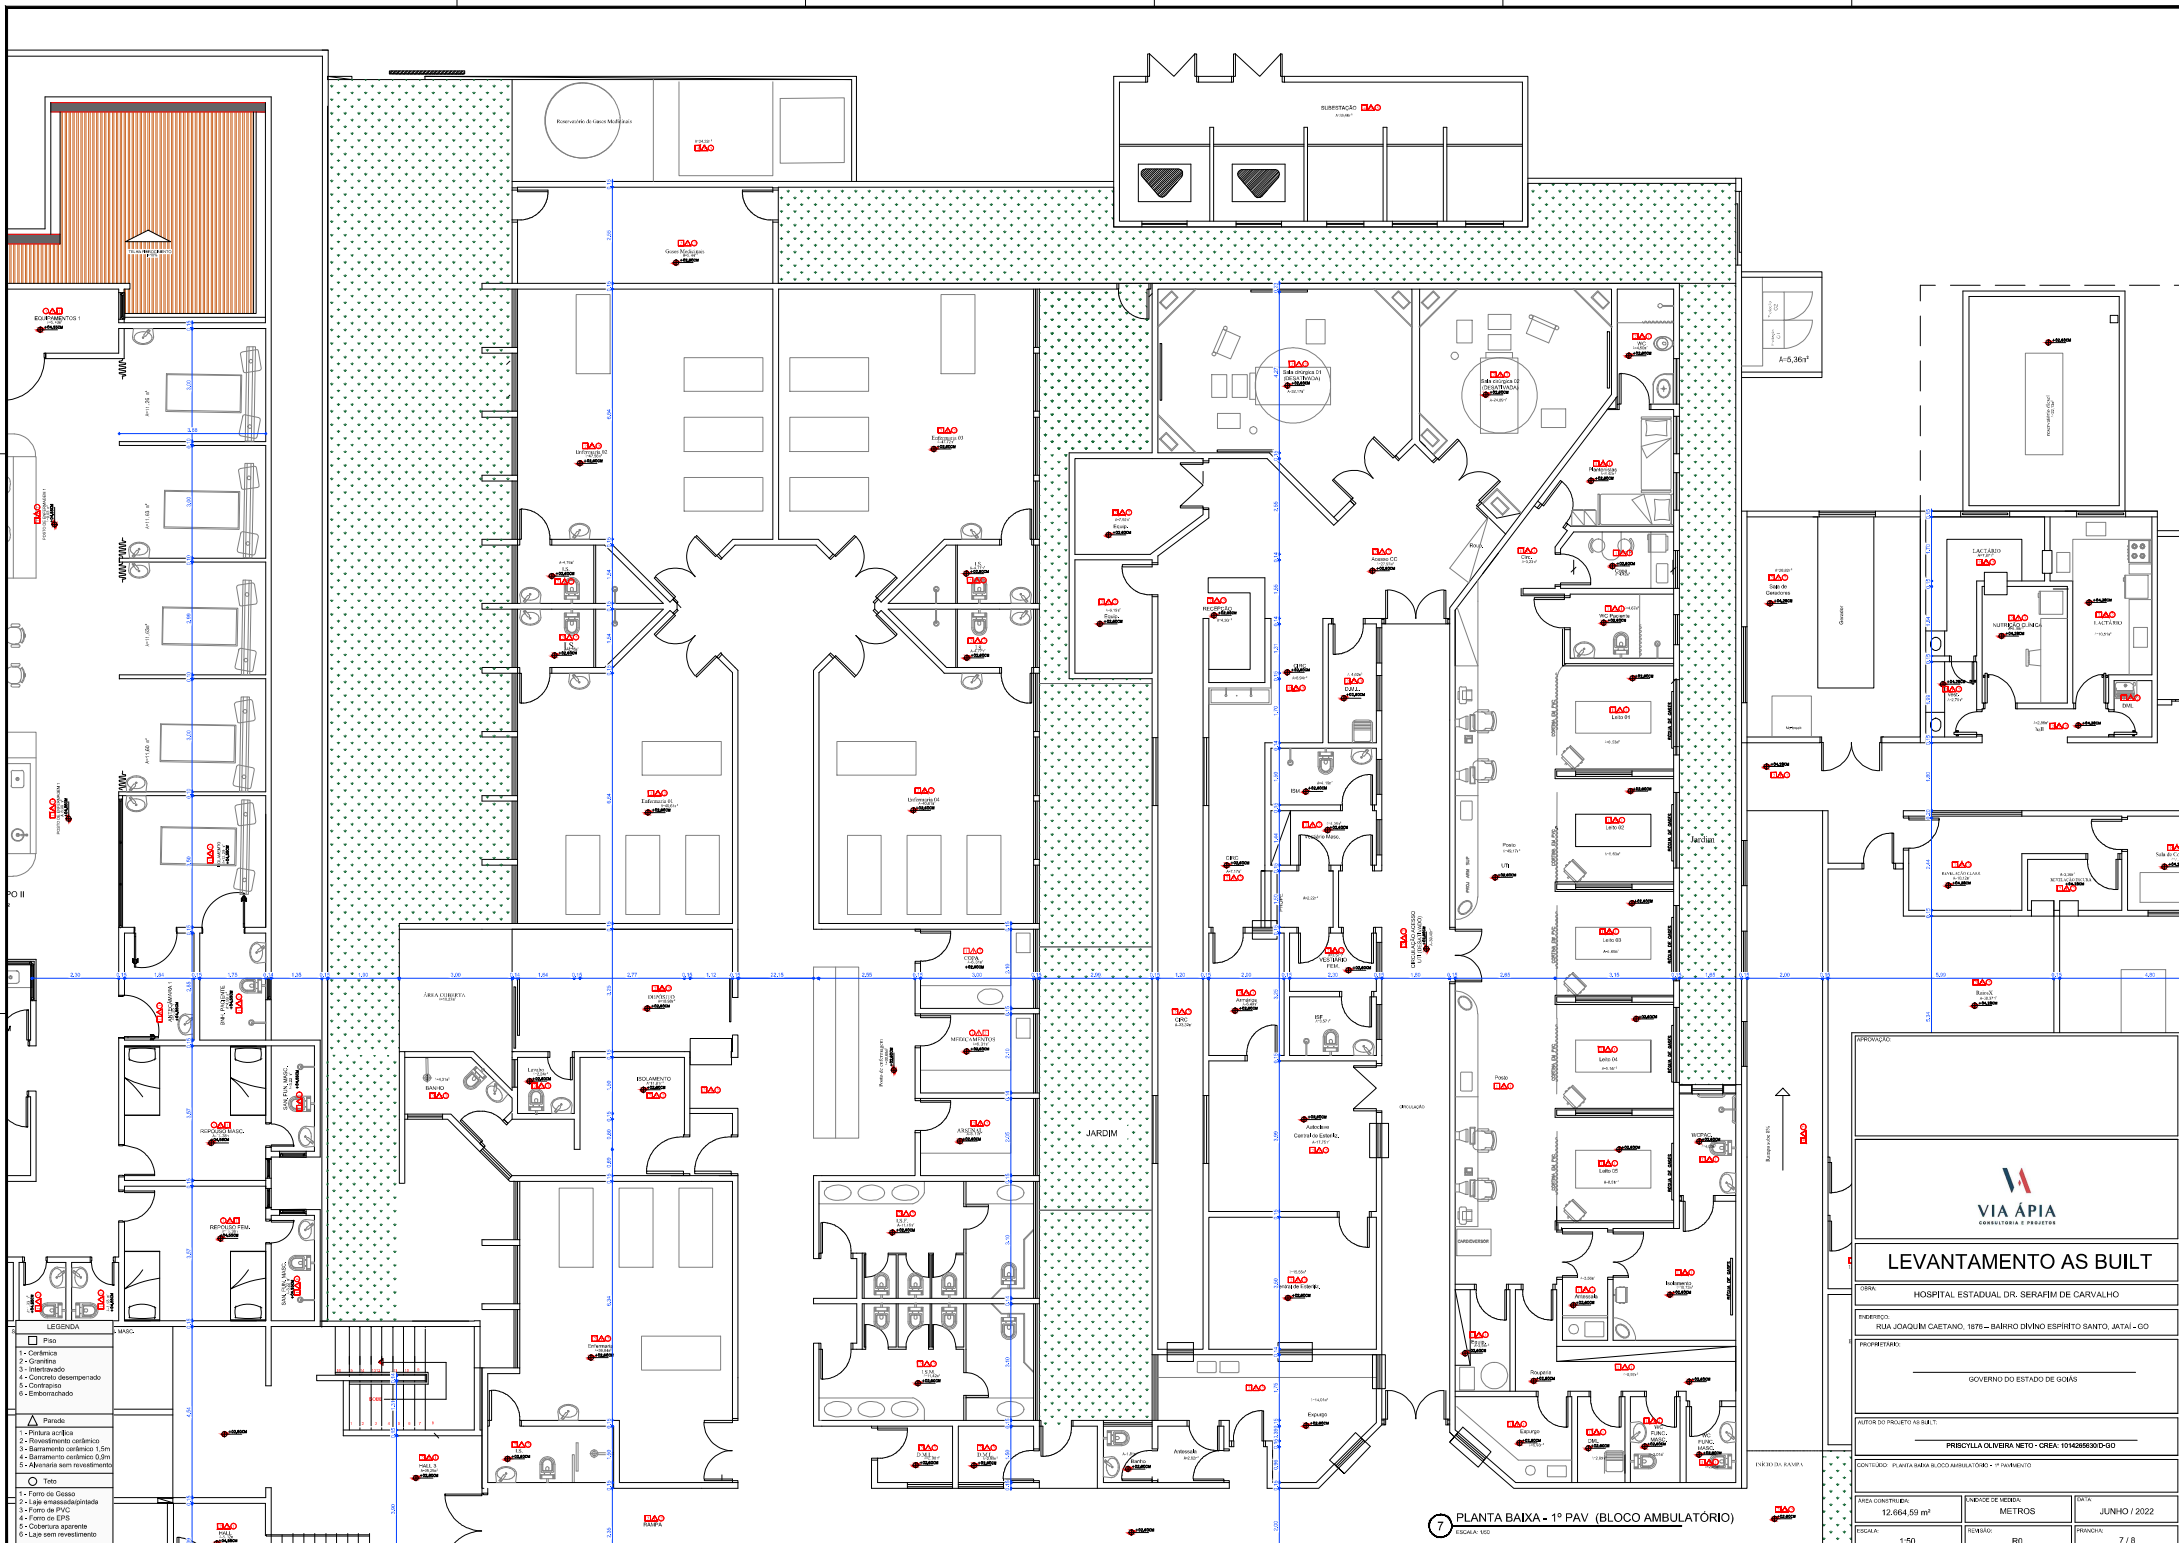

- LEGENDA**
 - 6 - Laje sem revestimento

7 PLANTA BAIXA - 1º PAV. (BLOCO AMBULATORIO)
ESCALA: 1:50

LEVANTAMENTO AS BUILT

OBRA: HOSPITAL ESTADUAL DR. SERAFIM DE CARVALHO

ENDEREÇO: RUA JOAQUIM CAETANO, 1876 - BARRIO DIVINO ESPÍRITO SANTO, JATAÍ - GO

PROPRIETÁRIO: GOVERNO DO ESTADO DE GOIÁS

AUTOR DO PROJETO AS BUILT: PRISCYLLA OLIVEIRA NETO - CREA: 101428630D-GO


ÁREA CONSTRUIDA: 12.064,59 m ²	ÍNDICE DE VEDER: METROS	DATA: JUNHO / 2022
ESCALA: 1:50	REVISÃO: 00	PROCHA: 7 / 8



LEGENDA

	Piso
	Parade
	1 - Gabinete
	2 - Lavatório
	3 - Forno
	4 - Geladeira
	5 - Forno
	6 - Lavatório
	7 - Gabinete
	8 - Porta
	9 - Janela
	10 - Móvel
	11 - Teto
	12 - Piso
	13 - Parede

1 PLANTA BAIXA - 1º PAV. (BLOCO FISIOTERAPIA/PSIQUIATRIA)

VIA ÁPIA
CONSTRUTORA E PEREIRA

LEVANTAMENTO AS BUILT

TÍTULO: HOSPITAL ESTADUAL DR. SERAFIM DE CARVALHO

MUNICÍPIO: RUA JOAQUIM CAETANO, 1876 - BARRIO DIVINO ESPÍRITO SANTO, JATAÍ - GO

PROFUNDIDADE: GOVERNO DO ESTADO DE GOIÁS

AUTOR DO PROJETO AS BUILT: PRISCILLA OLIVEIRA NETO - CREA 104269000-00

CONTÍDUO: PLANTA BAIXA E COORDENADAS DE BARRIO E PAVIMENTO

ÁREA CONSTRUIDA: 12.064,59 m²	ÍNDICE DE VEDAR: METROS	DATA: JUNHO / 2022
ESCALA: 1:50	REVISÃO: R0	PROVA: 8 / 8